


KOORDINATFÖRTECKNING

		X	Y	Z
PUNKT 1	J.B. DAG	3110,33	49091,16	+ 98,56
"	RB	3110,20	49087,98	
PUNKT 2	RB	3108,24	49101,76	+ 98,31
"	J.B. DAG	3103,81	49103,62	+ 97,93
"	J.B. SPILL	3107,44	49103,40	
"	AV 2	3107,63	49107,53	+ 97,61
PUNKT 3	NB DAG	3104,67	49117,28	+ 97,04
"	NB SPILL	3104,86	49113,17	
"	AV 2	3104,24	49125,13	
"	RB	3103,02	49126,88	
PUNKT 4	AV 2	3101,81	49125,83	+ 96,67
"	RB	3101,92	49131,08	+ 97,18
"	NB SPILL	3101,13	49132,27	
"	NB DAG	3101,95	49137,31	+ 96,67
"	RB	3100,45	49144,61	+ 96,16
PUNKT 5	J.B. DAG	30981,58	49143,63	
"	J.B. SPILL	30965,47	49153,29	
PUNKT 6	RB	30960,43	49151,34	+ 95,09
"	AV 1	30960,02	49153,85	+ 94,51
"	NB DAG	30958,79	49152,95	
"	NB SPILL	30958,31	49161,72	
"	AV 1:2	30944,25	49146,15	
PUNKT 7	RB	30953,59	49141,18	+ 95,51
"	NB DAG	30956,14	49139,00	+ 95,37
"	NB SPILL	30954,46	49117,87	
PUNKT 8	RB	30948,88	49114,15	
"	AV 2	30939,25	49103,65	
PUNKT 9	RB	30933,08	49089,01	
"	AV 2	30919,30	49076,54	
PUNKT 10	RB	30930,55	49072,03	+ 97,03
"	AV 1:1	30932,03	49069,85	+ 96,09
"	NB DAG	30930,51	49067,83	
"	NB SPILL	30929,25	49068,24	+ 98,37
"	AV 1:2	30930,86	49065,65	+ 98,83
"	AV 1:3	30940,01	49066,15	
PUNKT 11	J.B. DAG	30941,50	49067,19	+ 100,07
"	RB	30943,43	49055,19	+ 100,38
PUNKT 12	NB SPILL	30970,76	49056,43	
"	NB DAG	30970,29	49050,43	
"	J.B. SPILL	30969,86	49050,56	
"	J.B. DAG	30968,85	49051,41	
"	AV 2:1	30970,09	49054,56	
"	AV 2:2	30971,24	49054,45	
"	RB	30979,90	49046,41	+ 102,96
"	NB DAG	30995,99	49044,95	+ 102,61
PUNKT 13	NB SPILL	30996,24	49044,59	
"	RB	30993,40	49041,94	
"	AV 2:1	30995,86	49043,97	
"	AV 2:2	30996,96	49046,57	
"	AV 2:3	30997,09	49040,52	
"	J.B. SPILL	30995,49	49040,95	
"	J.B. DAG	31013,85	49039,79	+ 105,48
PUNKT 14	RB	31028,23	49029,73	+ 104,95
"	NB DAG	31028,26	49028,84	
"	NB SPILL	31040,60	49021,77	
PUNKT 15:1	RB	31069,84	49008,38	+ 105,89
PUNKT 15:	AV 2:1	31071,31	49003,78	+ 106,88
"	AV 2:2	31072,20	49004,36	
"	J.B. SPILL	31072,18	49004,13	
"	J.B. DAG	31077,99		
"	RB			

		X	Y	Z
PUNKT 16	J.B. SPILL	30927,05	49057,07	+ 97,67
"	J.B. DAG	30927,62	49056,56	+ 98,25
"	RB	30923,40	49056,09	
PUNKT 17	RB	30915,12	49031,06	
"	AV 2	30921,24	49029,44	+ 98,89
PUNKT 18	NB SPILL	30907,60	48998,84	+ 99,38
"	NB DAG	30908,90	48998,93	
"	RB	30903,49	48996,63	+ 99,58
PUNKT 19	NB SPILL	30901,97	48981,11	+ 100,00
"	NB DAG	30903,43	48980,26	
"	RB	30909,55	48965,51	
PUNKT 20	AV 1:2	30942,83	48965,26	+ 103,40
"	AV 1:1	30943,59	48964,62	+ 103,90
"	NB SPILL	30947,42	48966,93	
"	NB DAG	30948,15	48967,53	
"	RB	30962,45	48953,25	+ 104,89
PUNKT 21	BP	30964,35	48954,19	+ 105,44
"	NB SPILL	30964,32	48955,68	
"	NB DAG	30964,89	48953,27	
"	AV 2:1	30966,86	48958,20	+ 107,82
PUNKT 22	AV 2:1	30989,71	48928,64	+ 108,29
"	J.B. SPILL	30989,90	48940,22	
"	J.B. DAG	30982,33	48914,76	+ 107,91
PUNKT 23	NB SPILL	31003,06	48916,24	+ 108,63
"	NB DAG	31003,24	48914,22	
"	RB	31014,88	48908,76	+ 108,61
PUNKT 24	NB SPILL	31021,97	48909,49	+ 109,02
"	NB DAG	31024,81	48907,21	
"	AV 2:1	31025,29	48912,98	
PUNKT 25	AV 2:2	31056,11	48906,15	+ 108,95
"	J.B. SPILL	31055,26	48906,72	+ 109,42
"	J.B. DAG	31057,42	48910,04	
"	AV 2	31070,15	48907,28	
"	RB			

AB SKANSKA CEMENTJUTERIET

RELATIONSRTNING

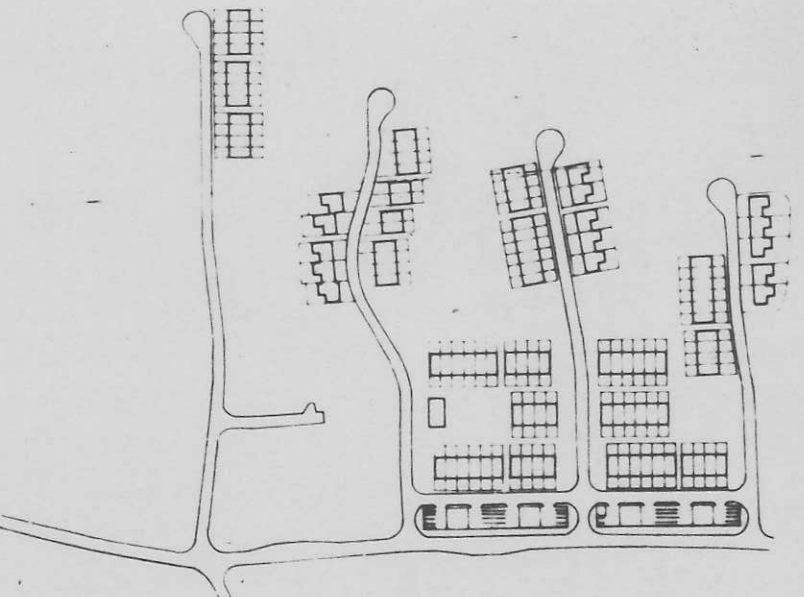

ARBETSRTNING

Relationsritning

811120 John Sjöström

REV.	ANT.	BRUNNAR TILKOMMER	LS	80-
		REVISORINGEN AVSER	SIGN.	DA

PARTIELL CENTRALA BYGGNADSKOMMITÉ

STENLIDEN

VA-PLAN

SKALA 1:400

ARBETSDOKUMENT

130 030

M52:92

79-12-07